

**«Реконструкция участка автомобильной дороги 46 ОП РЗ 46К-1151
«Звенигород-Колюбакино-Нестерово» путем строительства
автодорожного путепровода взамен регулируемого ж/д переезда 189 км
пк 2 1-й категории (ж/д участок Икша – Бекасово-Сортировочная,
перегон пл. Дюдьково-пл.190км) на Большом кольце МЖД. Переезд
расположен западнее города Звенигород в селе Саввинская Слобода
(Одинцовский район) на автодороге 46 ОП РЗ 46К-1151 «Звенигород-
Колюбакино-Нестерово»**

ПРОЕКТ ПРОИЗВОДСТВА РАБОТ

по консервации объекта:

**«Реконструкция участка автомобильной дороги 46 ОП РЗ 46К-1151
«Звенигород-Колюбакино-Нестерово» путем строительства
автодорожного путепровода взамен регулируемого ж/д переезда 189 км
пк 2 1-й категории (ж/д участок Икша – Бекасово-Сортировочная,
перегон пл. Дюдьково-пл.190км) на Большом кольце МЖД. Переезд
расположен западнее города Звенигород в селе Саввинская Слобода
(Одинцовский район) на автодороге 46 ОП РЗ 46К-1151 «Звенигород-
Колюбакино-Нестерово»**

2020 г.

Экземпляр технического заказчика

**«Реконструкция участка автомобильной дороги 46 ОП РЗ 46К-1151
«Звенигород-Колюбакино-Нестерово» путем строительства
автодорожного путепровода взамен регулируемого ж/д переезда 189 км
пк 2 1-й категории (ж/д участок Икша – Бекасово-Сортировочная,
перегон пл. Дюдьково-пл.190км) на Большом кольце МЖД. Переезд
расположен западнее города Звенигород в селе Саввинская Слобода
(Одинцовский район) на автодороге 46 ОП РЗ 46К-1151 «Звенигород-
Колюбакино-Нестерово»**

Утверждаю

Директор

ООО «Уваровская ИМК-22»



Кутлунин Н.И.

2020 г.

ПРОЕКТ ПРОИЗВОДСТВА РАБОТ

по консервации объекта:

**«Реконструкция участка автомобильной дороги 46 ОП РЗ 46К-1151
«Звенигород-Колюбакино-Нестерово» путем строительства
автодорожного путепровода взамен регулируемого ж/д переезда 189 км
пк 2 1-й категории (ж/д участок Икша – Бекасово-Сортировочная,
перегон пл. Дюдьково-пл.190км) на Большом кольце МЖД. Переезд
расположен западнее города Звенигород в селе Саввинская Слобода
(Одинцовский район) на автодороге 46 ОП РЗ 46К-1151 «Звенигород-
Колюбакино-Нестерово»**

Выполнил:

A handwritten signature in blue ink, likely belonging to E.M. Lukyanov, written over a horizontal line.

Лукьянов Е.М.

2020 г.

Содержание

№ п/п	Наименование	Лист
	Текстовая часть	
1	Пояснительная записка	
2	Введение	
3	Общее положение	
4	Последовательность выполнения основных работ	
	Графическая часть	
5	Крепление котлованов промежуточных опор	
6	Технология сооружения опор	
7	Схема расположения опор	
8	Технологическая схема консервации и обратной засыпки опоры ОК1	
9	Технологическая схема консервации и обратной засыпки опоры ОП2	
10	Технологическая схема консервации и обратной засыпки опоры ОП3	
11	Технологическая схема консервации и обратной засыпки опоры ОП4	
12	Технологическая схема консервации и обратной засыпки опоры ОК5	
13	Промежуточные сваи на опоре ОК1	
14	Промежуточные сваи на опоре ОП2	
15	Промежуточные сваи на опоре ОП3	
16	Промежуточные сваи на опоре ОП4	
17	Промежуточные сваи на опоре ОК5	
18	Устройство ростверка монолитного РМ1 на опоре ОК1 и ОК5	
19	Устройство стоек монолитных СМ на опоре ОК1 и ОК5	
20	Исполнительная схема разработки котлована для монтажа ростверка РМ1 опоры ОК1	
21	Исполнительная схема планово-высотного положения свай после срубки на проектную отметку опора ОК1	
22	Исполнительная схема разработки котлована под опору ОП4	

23	Исполнительная схема фактического положения свай мостовых С-8-35Т3, из бетона В25, после срубki на ОП4	
24	Исполнительная схема разработки котлована под опору ОК5	
25	Исполнительная схема планово-высотного положения свай после срубki на проектную отметку опора ОК5	
26	Исполнительная схема бетонирование РМ5 ростверка монолитного В25, на опоре ОК5	
27	Исполнительная схема бетонирование стоек СМ5 опоры ОК5	

Пояснительная записка.

Введение.

Проект производства работ по консервации объекта: «Реконструкция участка автомобильной дороги 46 ОП РЗ 46К-1151 «Звенигород-Колюбакино-Нестерово» путем строительства автодорожного путепровода взамен регулируемого ж/д переезда 189 км пк 2 1-й категории (ж/д участок Икша – Бекасово-Сортировочная, перегон пл. Дюдьково-пл.190км) на Большом кольце МЖД. Переезд расположен западнее города Звенигород в селе Саввинская Слобода (Одинцовский район) на автодороге 46 ОП РЗ 46К-1151 «Звенигород-Колюбакино-Нестерово» (далее Объект) выполнен на основании следующих документов:

1. Распоряжение №Р55/2 от 02.03.2020 года о прекращении действия разрешения на строительство № RU50-20-15320-2020 Министерства жилищной политики Московской области;
2. Предостережение о недопустимости нарушения обязательных требований, утверждённое первым заместителем начальника Главного управления государственного строительного надзора Московской области Т.М. Алборовым;
3. Письмо из Администрации Одинцовского городского округа Московской области о консервации объекта.

В связи с массовыми протестами жителей Министерством жилищной политики Московской области было принято решение о прекращении действия разрешения на строительство № RU50-20-15320-2020, согласно Распоряжение №Р55/2 от 02.03.2020 года.

Так как железная дорога является зоной повышенной опасности, а также работы по устройству железобетонных опор (ОПЗ.1 и ОП4) проходили вблизи существующего кладбища, необходимо выполнить ряд мероприятий по консервации Объекта, с целью безопасности жизнедеятельности граждан так или иначе связанных с вышеуказанными объектами (ж/д и кладбище).

На 02.03.2020 года на Объекте выполнены и предстоит выполнить следующие работы по опорам:

Опора ОК1:

Выполнено:

1. Разработан котлован под забивку свайного фундамента и подъезда техники к опоре;
2. Выполнены работы по забивке свайного фундамента, предварительно выполнены статические и динамические испытания свай;
3. Выполнена срубка свай;

4. Выполнена бетонная подготовка;
5. Частично выполнены работы по армированию ростверка.

Необходимо выполнить:

1. Закончить работы по армированию ростверка;
2. Забетонировать ростверк;
3. Выполнить выпуск из ростверка под стойки;
4. Заармировать стойки опоры до высоты уровня поверхности земли;
5. Забетонировать стойки опоры до уровня поверхности земли;
6. Выполнить гидроизоляцию ростверка;
7. Выполнить обратную засыпку ростверка до уровня поверхности земли.

Опора ОП2:

Опора ОП2 состоит из двух отдельных опор ОП2.1 и ОП2.2

Необходимо выполнить:

1. Выполнить подъездную дорогу для разработки котлована и заезда техники, для устройства свайного фундамента;
2. Выполнить мероприятия по водопонижению в районе опор ОП2.1 и ОП2.2;
3. Разработать котлован под забивку свайного фундамента на опорах, с устройством подпорной стенки;
4. Выполнить работы по забивке свайного фундамента;
5. Выполнить срубку свай;
6. Выполнить бетонную подготовку;
7. Выполнить работы по армированию ростверка;
8. Забетонировать ростверк;
9. Выполнить выпуск из ростверка под стойки;
10. Заармировать стойки опоры до высоты уровня поверхности земли;
11. Забетонировать стойки опоры до уровня поверхности земли;
12. Выполнить гидроизоляцию ростверка;
13. Выполнить обратную засыпку ростверка до уровня поверхности земли.

Опора ОП3:

Опора ОП3 состоит из двух отдельных опор ОП3.1 и ОП3.2

опора ОП3.1:

Выполнено:

1. Разработан котлован под забивку свайного фундамента и подъезда техники к опоре;
2. Выполнено устройство подпорной стенки;
3. Выполнены работы по частичной забивке свайного фундамента.

Необходимо выполнить:

1. Выполнить работы по забивке свайного фундамента;
2. Выполнить срубку свай;
3. Выполнить бетонную подготовку;
4. Выполнить работы по армированию ростверка;
5. Забетонировать ростверк;
6. Выполнить выпуск из ростверка под стойки;
7. Заармировать стойки опоры;
8. Забетонировать стойки опоры;
9. Выполнить гидроизоляцию ростверка;
10. Выполнить обратную засыпку ростверка до уровня поверхности земли.

опора ОП3.2:

Необходимо выполнить:

1. Выполнить подъездную дорогу для разработки котлована и заезда техники, для устройства свайного фундамента;
2. Выполнить мероприятия по водопонижению в районе опоры ОП3.2;
3. Разработать котлован под забивку свайного фундамента на опору, с устройством подпорной стенки;
4. Выполнить работы по забивке свайного фундамента;
5. Выполнить срубку свай;
6. Выполнить бетонную подготовку;
7. Выполнить работы по армированию ростверка;
8. Забетонировать ростверк;
9. Выполнить выпуск из ростверка под стойки;
10. Заармировать стойки опоры до высоты уровня поверхности земли;
11. Забетонировать стойки опоры до уровня поверхности земли;
12. Выполнить гидроизоляцию ростверка;
13. Выполнить обратную засыпку ростверка до уровня поверхности земли.

Опора ОП4:

Опора ОП4 состоит из двух отдельных опор ОП4.1 и ОП4.2

Выполнено:

1. Выполнен подъезд техники к опоре;
2. Выполнена подпорная стенка из шпунта;

3. Выполнены работы по частичной забивке свайного фундамента, предварительно выполнены статические испытания свай;
4. Выполнена срубка свай.

Необходимо выполнить:

1. Выполнить работы по забивке свайного фундамента;
2. Выполнить мероприятия по водопонижению в районе опор ОП4.1 и ОП4.2;
3. Разработать котлован под устройство бетонной подготовки и ростверка;
4. Выполнить срубку свай;
5. Выполнить бетонную подготовку;
6. Выполнить работы по армированию ростверка;
7. Забетонировать ростверк;
8. Выполнить выпуск из ростверка под стойки;
9. Заармировать стойки опоры до высоты уровня поверхности земли;
10. Забетонировать стойки опоры до уровня поверхности земли;
11. Выполнить гидроизоляцию ростверка;
12. Выполнить обратную засыпку ростверка до уровня поверхности земли.

Опора ОК5:

Выполнено:

1. Разработан котлован под забивку свайного фундамента и подъезда техники к опоре;
2. Выполнены работы по забивке свайного фундамента, предварительно выполнены статические и динамические испытания свай;
3. Выполнена срубка свай;
4. Выполнена бетонная подготовка;
5. Выполнены работы по армированию ростверка;
6. Выполнены работы по бетонированию ростверка;
7. Выполнены работы по устройству выпусков из ростверка под стойки;
8. Выполнены работы по армированию стоек опоры до проектной отметки;
9. Выполнены работы по бетонированию стоек опоры до проектной отметки;
10. Выполнены частично работы по устройству гидроизоляции ростверка.

Необходимо выполнить:

1. Гидроизоляцию ростверка в полном объеме;
2. Выполнить обратную засыпку ростверка до уровня поверхности земли.

Общее положение.

Настоящий Проект производства работ (далее ППР) разработан на выполнение работ по консервации объекта: «Реконструкция участка автомобильной дороги 46 ОП РЗ 46К-1151 «Звенигород-Колюбакино-Нестерово» путем строительства автодорожного путепровода взамен регулируемого ж/д переезда 189 км пк 2 1-й категории (ж/д участок Икша – Бекасово-Сортировочная, перегон пл. Дюдьково-пл.190км) на Большом кольце МЖД. Переезд расположен западнее города Звенигород в селе Саввинская Слобода (Одинцовский район) на автодороге 46 ОП РЗ 46К-1151 «Звенигород-Колюбакино-Нестерово», с целью обеспечения безопасности на участке ранее находившимся под производством строительно-монтажных работ.

Положение настоящего ППР по консервации Объекта разработаны на основании проектной и рабочей документации, а так же в соответствии с требованиями следующих нормативно-технических документов:

–СП 46.13330.2012 Мосты и трубы. Актуализированная редакция СНиП 3.06.04-91

–СП 45.13330.2017 "Земляные сооружения, основания, фундаменты"

–СП 48.13330.2011 «Организация строительства»;

–СП 24.13330.2011 Свайные фундаменты;

–СП 70.13330.2012 «Несущие и ограждающие конструкции».

Производство строительно-монтажных работ вести в соответствии с настоящим ППР по консервации Объекта.

Сооружение возводимых конструкций и применение конструктивных материалов и изделий вести в строгом соответствии с рабочей документацией 209-2019-П-КЖ, разработанной ООО «ТрансИнжПроект».

Последовательность выполнения основных работ



- Подготовительные работы;
- Устройство подъездной дороги для работы сваебойной техники;
- Устройство технологических площадок для работы сваебойной техники при устройстве опор;
- Погружение и извлечение дизель молотом на гусеничном копре шпунта либо иных конструкций для устройства опор;
- Погружение дизель молотом на гусеничном копре вертикальных ж/б свай сечением 35х35 см для устройства опор;
- Устройство монолитного железобетонного ростверка опор в опалубке;

- Устройство монолитных железобетонных стоек опор в опалубке;
- Устройство гидроизоляции ростверка;
- Устройство обратной засыпки.





Все работы должны производиться в соответствии с утверждённым графиком производства работ, являющейся неотъемлемой частью ППР по консервации Объекта.



На объекте строительства надлежит:

- Вести Общий журнал работ, специальные журналы по отдельным видам работ, перечень которых устанавливается генподрядчиком по согласованию с субподрядными организациями и заказчиком;
- Составлять Акты освидетельствования скрытых работ, Акты промежуточной приемки ответственных конструкций. Записи в журналах должны контролироваться заказчиком;
- Оформлять другую производственную документацию, предусмотренную строительными нормами и правилами.
- Все скрытые работы подлежат приемке с составлением актов их освидетельствования, которые должны составляться на каждый завершённый процесс, выполненный самостоятельным подразделением исполнителей.
- Освидетельствование скрытых работ и составление акта в случаях, когда последующие работы должны начинаться после перерыва, следует производить непосредственно перед производством последующих работ.
- Запрещается выполнение последующих работ при отсутствии актов освидетельствования предшествующих скрытых работ.
- Отдельные ответственные конструкции по мере их готовности подлежат приемке в процессе строительства с составлением акта промежуточной приемки этих конструкций.
- При возникновении сложных ситуаций акты приемки ответственных конструкций и акты освидетельствования скрытых работ должны составляться с учётом особых указаний и технических условий рабочего проекта.

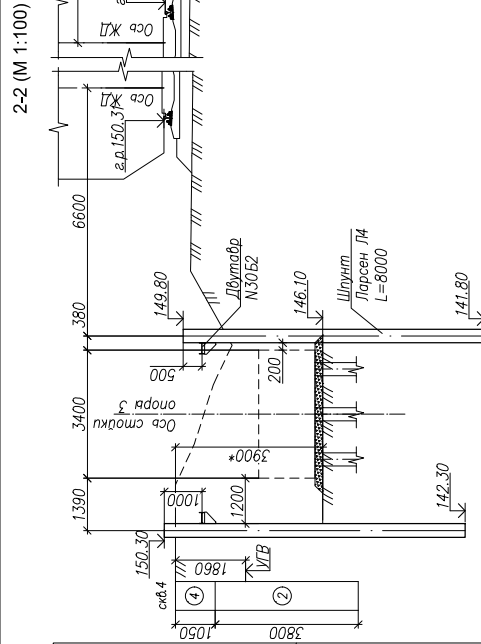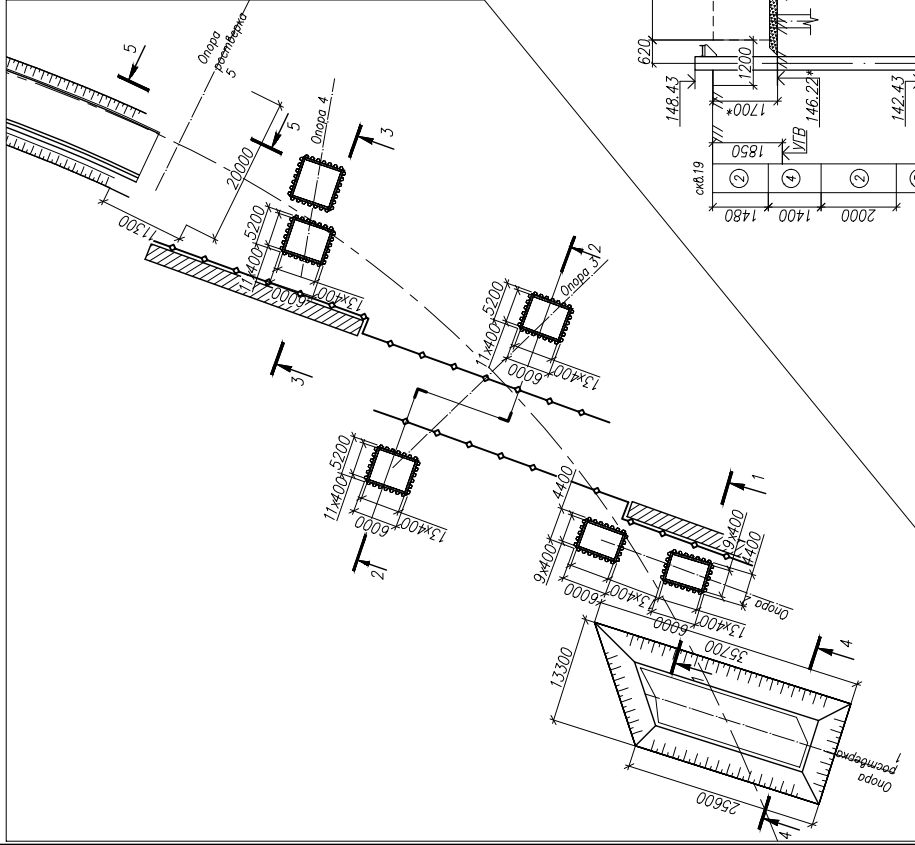

NN	Наименование	Ед.изм.	Кол-во	Примечание
	Опора 5			
1	Разработка грунта 2хэт.			
2	Засыпка пазух котлована песком ср.крупности	м³	1005,0	
	Опора 2			
1	Разработка грунта 2хэт.	м³	90,0	
2	Шпунт Парсен 4, L=6000мм	шт/г	96/42,6	
3	Обвязка (дугавар N30Б2)	т	1.3	
4	Косынки (лист 10)	т	0.1	
5	Засыпка пазух котлована песком ср.крупности	м³	50.7	
	Опора 3			
1	Разработка грунта 2хэт.	м³	217.8	
2	Шпунт Парсен 4, L=6000мм	шт/г	24/10.7	
3	Шпунт Парсен 4, L=8000мм	шт/г	80/44.7	
4	Обвязка (дугавар N30Б2)	т	1.9	
5	Косынки (лист 10)	т	0.1	
6	Засыпка пазух котлована песком ср.крупности	м³	178.5	
	Опора 4			
1	Разработка грунта 2хэт.	м³	157,3	
2	Шпунт Парсен 4, L=6000мм	шт/г	108/48,0	
3	Обвязка (дугавар N30Б2)	т	1.6	
4	Косынки (лист 10)	т	0.1	
5	Засыпка пазух котлована песком ср.крупности	м³	118.0	
0	Опора 5		0.0	
1	Разработка грунта 2хэт.	м³	381.6	
2	Засыпка пазух котлована песком ср.крупности	м³	227.5	

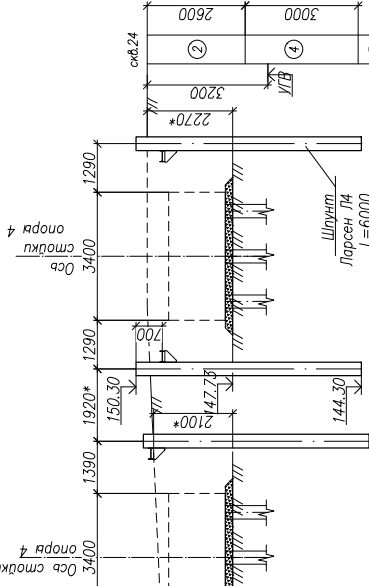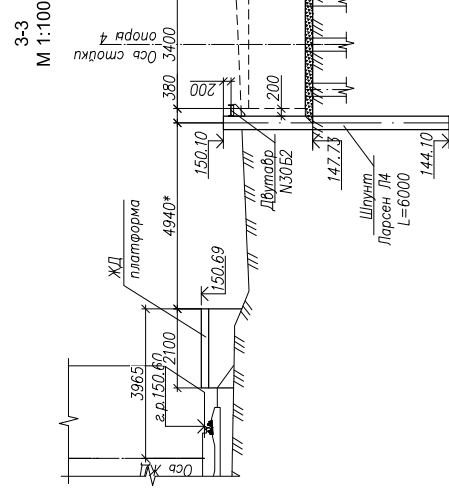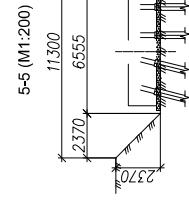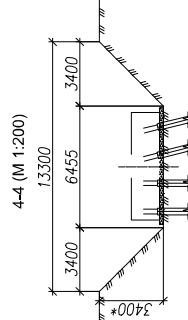[illegible]

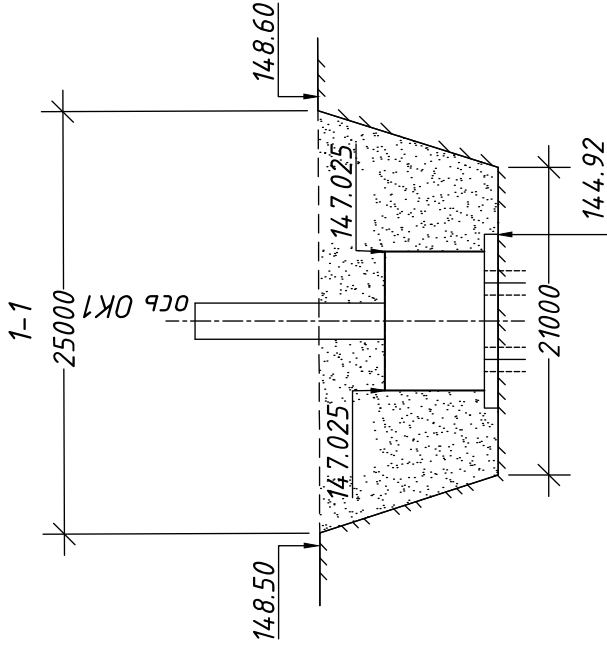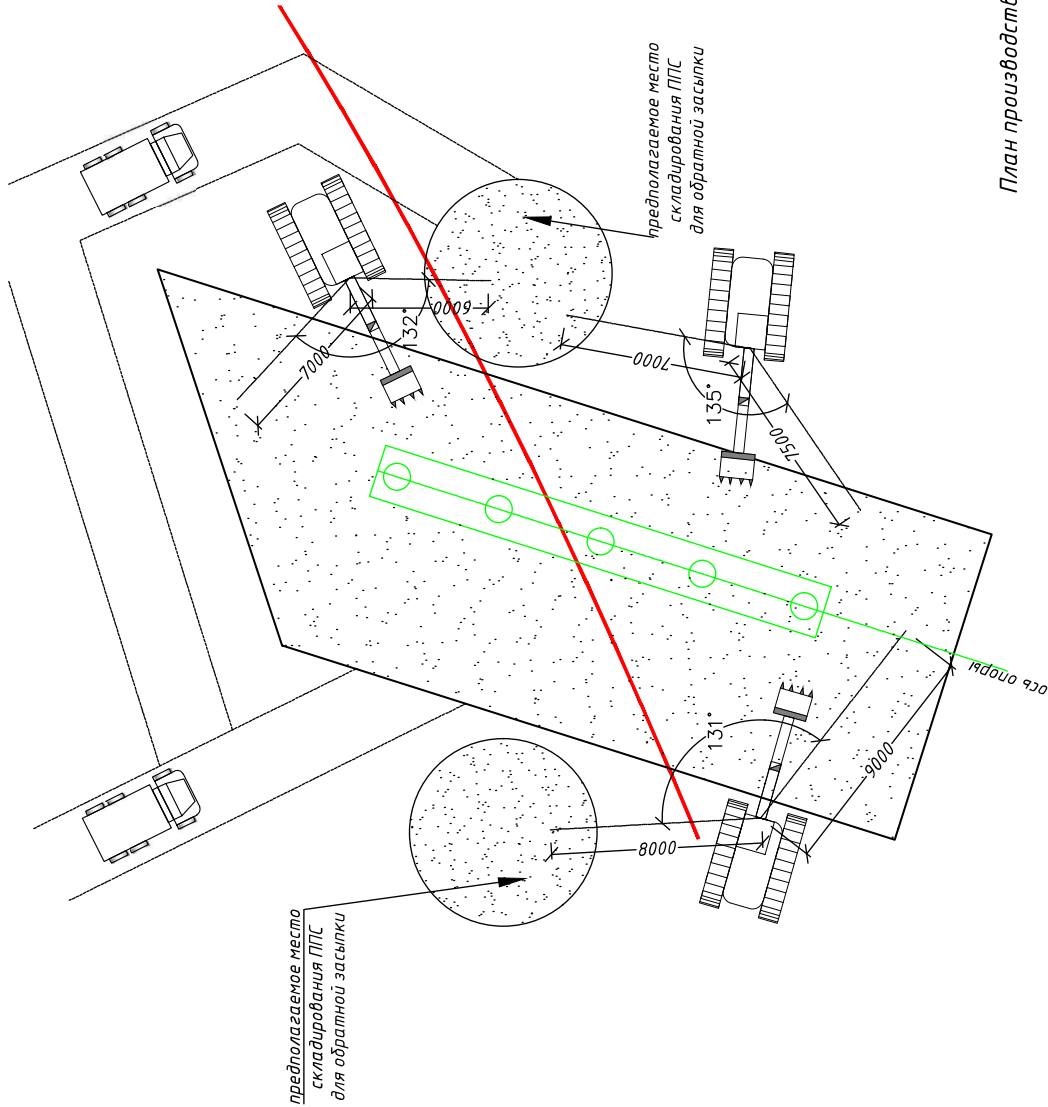



План производства работ по обратной засыпке и консервации ОК 1. Масштаб 1:250

- Примечание:
- *Работы по обратной засыпке производить при помощи экскаватора гидравлического гусеничного ЕК270-03 с длиной рукоятки - 10 м. В местах, которых длина рукоятки не позволяет дотянуться до места складирования ППС необходимо использовать самосвалы для подвоза ППС.
 - *ППС в самосвалы грузить при помощи колесного экскаватора ЕК18-20
 - *Размеры даны в мм., отметки даны в м.

Логова				Взам. инв. №	Инв. № подл.
				Подпись и дата	


										ППР-02-2019-01				
										Реконструкция участка автомобильной дороги 46 ОП РЗ 46К-1151 "Звенигород-Колобачино-Нестеров"				
										Путепровод		Стадия	Лист	Листов
												ППР		
										Технологическая схема консервации и обратной засыпки ОК1		ООО "Уваровская ПМК-22"		


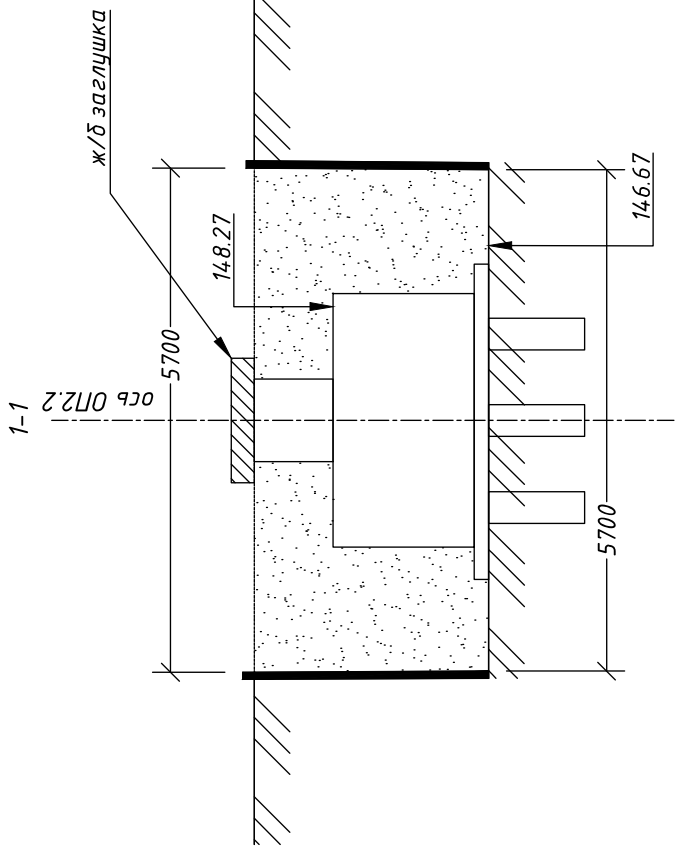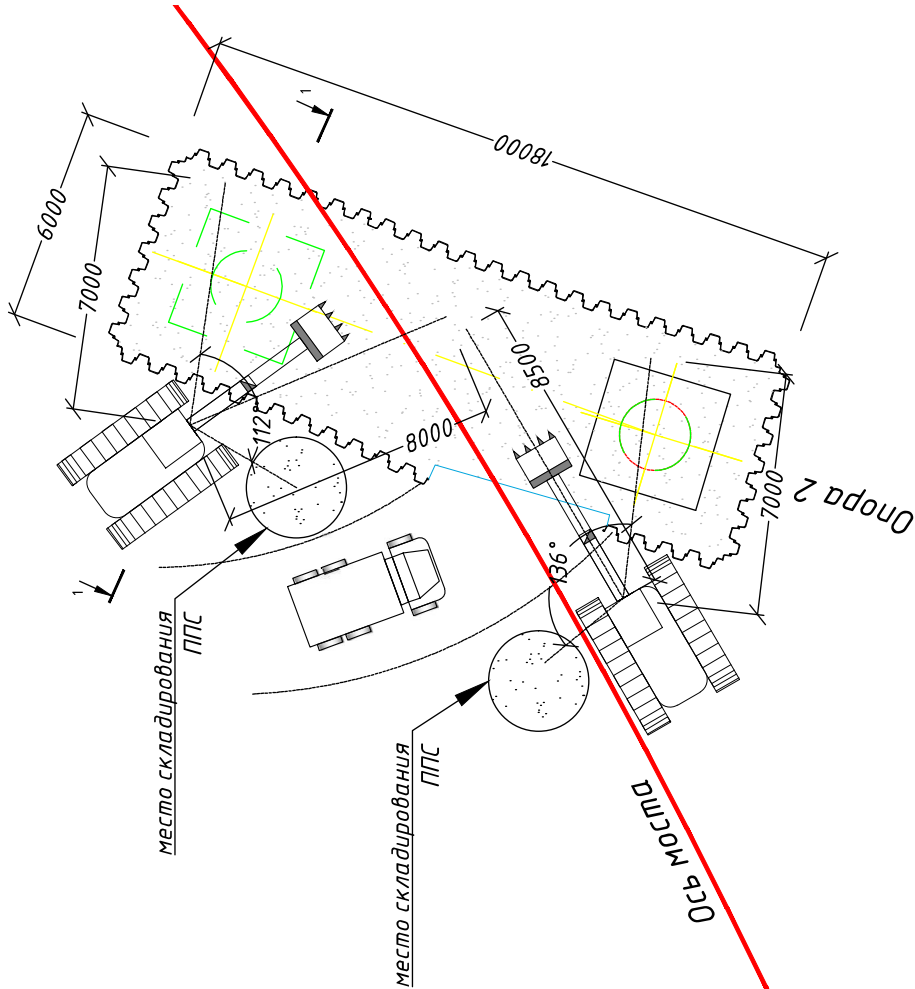

- Примечание:
- *Работы по обратной засыпке производить при помощи экскаватора гидравлического гусеничного ЕК270-03 с длиной рукояти - 10 м. В местах, которых длина рукояти не позволяет дотянуться до места складирования ППС необходимо использовать самосвалы для подвоза ППС.
 - *ППС в самосвалы грузить при помощи колесного экскаватора ЕК18-20
 - *Стойки СМ2 забетонировать до отметки выхода из земли и произвести мероприятия по консервации при помощи ж/б изделий;
 - *Размеры даны в мм., отметки даны в м.

ППР-02-2019-01				Реконструкция участка автомобильной дороги 46 ОП РЗ 46К-1151 "Звенигород-Колыбакино-Нестеров"			
Изм.		Кол. уч.	Лист	№ док.	Подп.	Дата	Путепровод
разработал		проверил	Щелконогов		Шумаков		
							Технологическая схема консервации и обратной засыпки ОП2
							000 "Уваровская ПМК-22"
							Формат А3

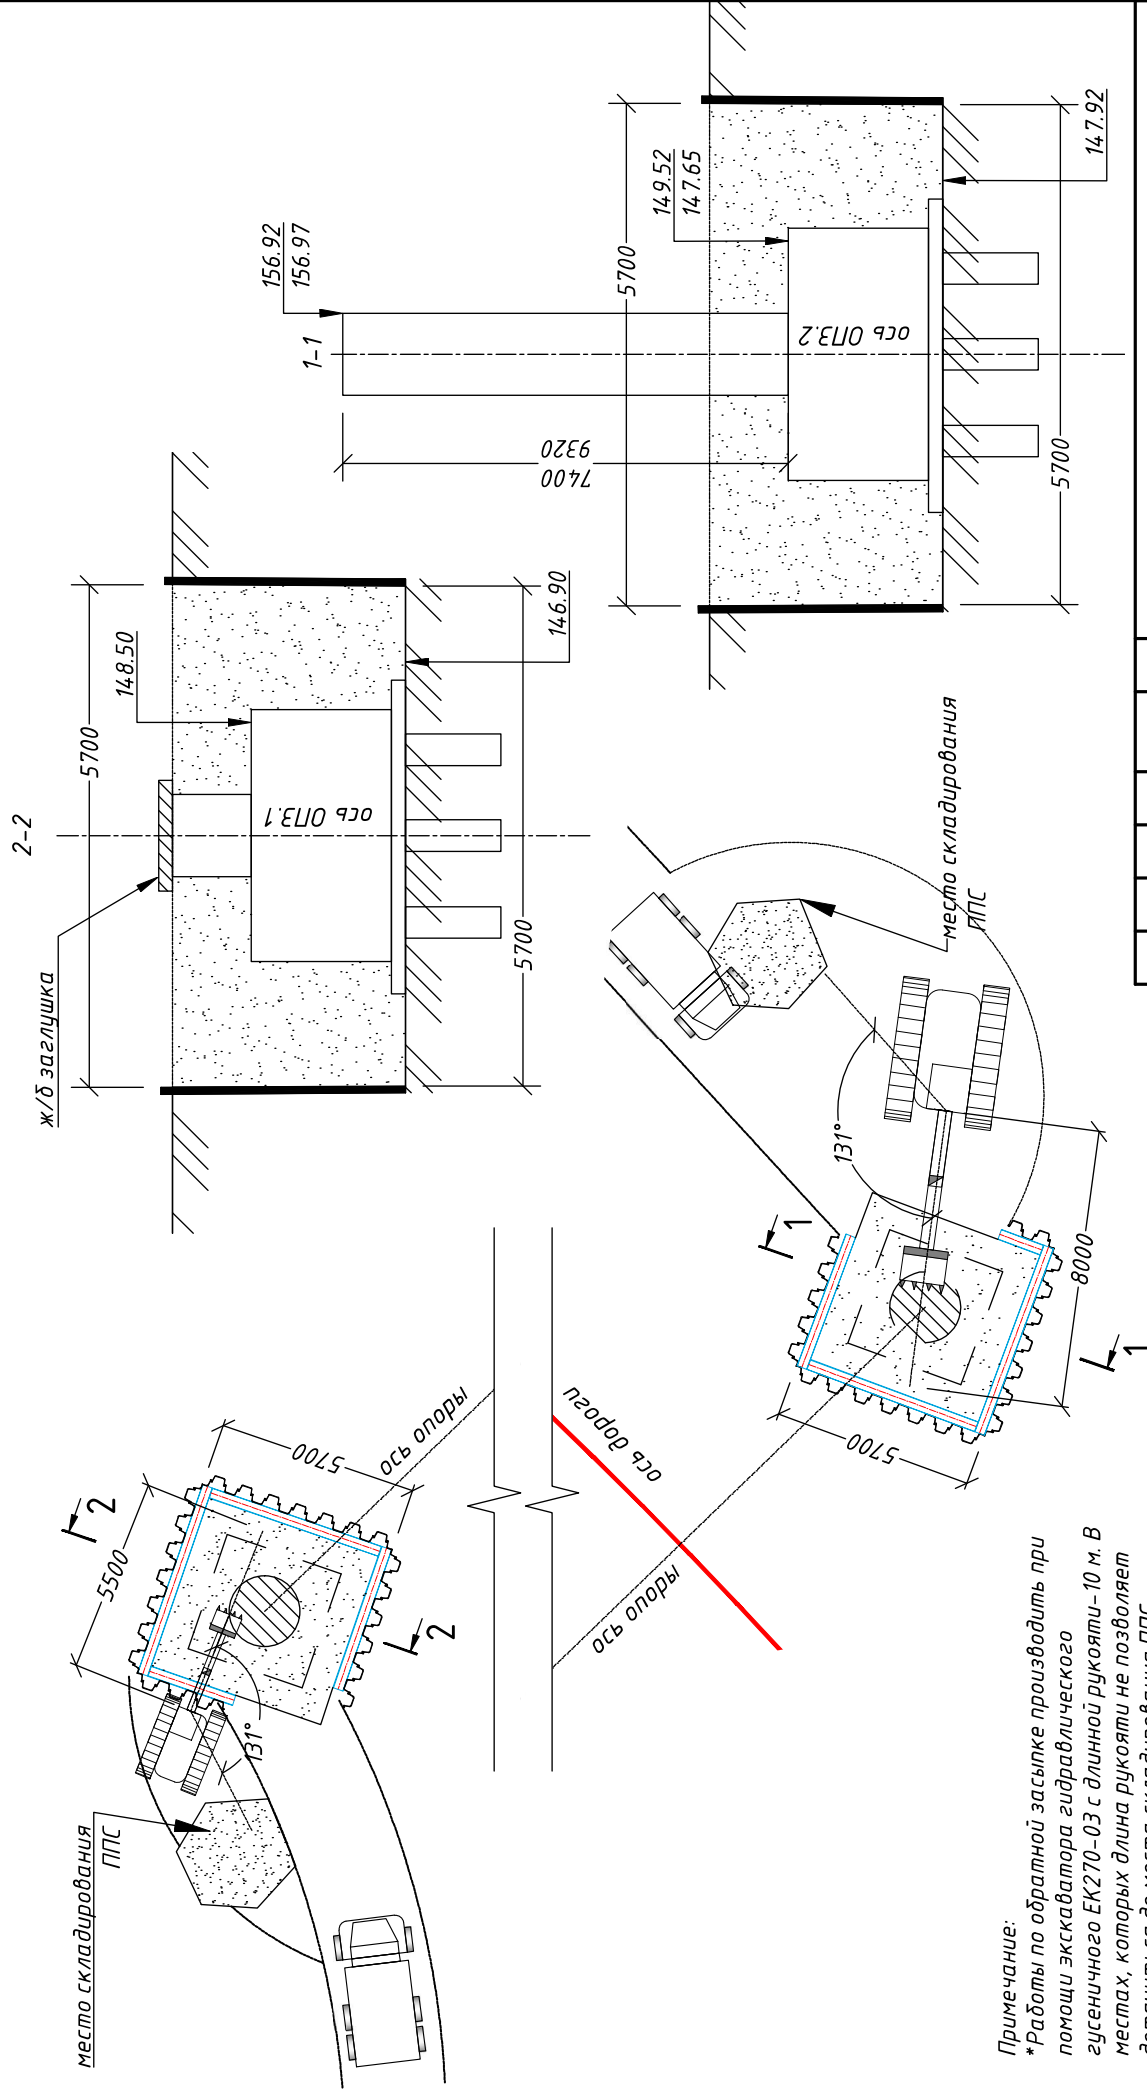

Примечание:

* Работы по обратной засыпке производить при помощи экскаватора гидравлического гусеничного ЕК270-03 с длиной рукояти—10 м. В местах, которых длина рукояти не позволяет достаться до места складирования ППС необходимо использовать самосвалы для подвоза ППС.



*ППС в самосвалы грузить при помощи колесного экскаватора ЕК18-20

***Стойки СМЗ забетонировать до отметки выхода из земли и произвести мероприятия по консервации при помощи ж/б изделий;**

*Размеры даны в мм., отметки даны в м.

[illegible]

План производства работ по обратной засыпке и консервации ОП 4. Масштаб 1:150

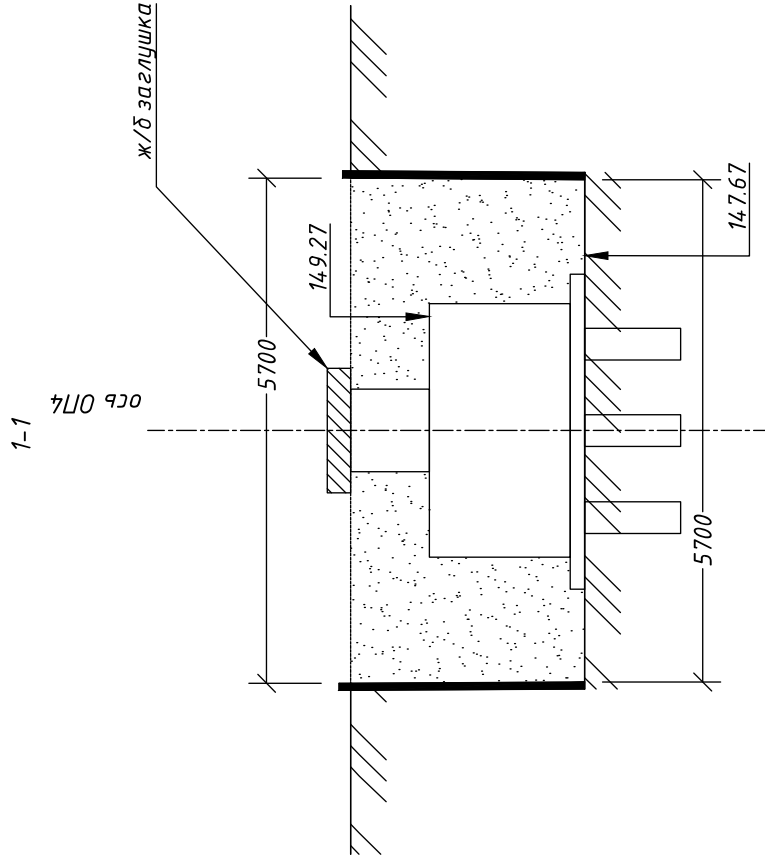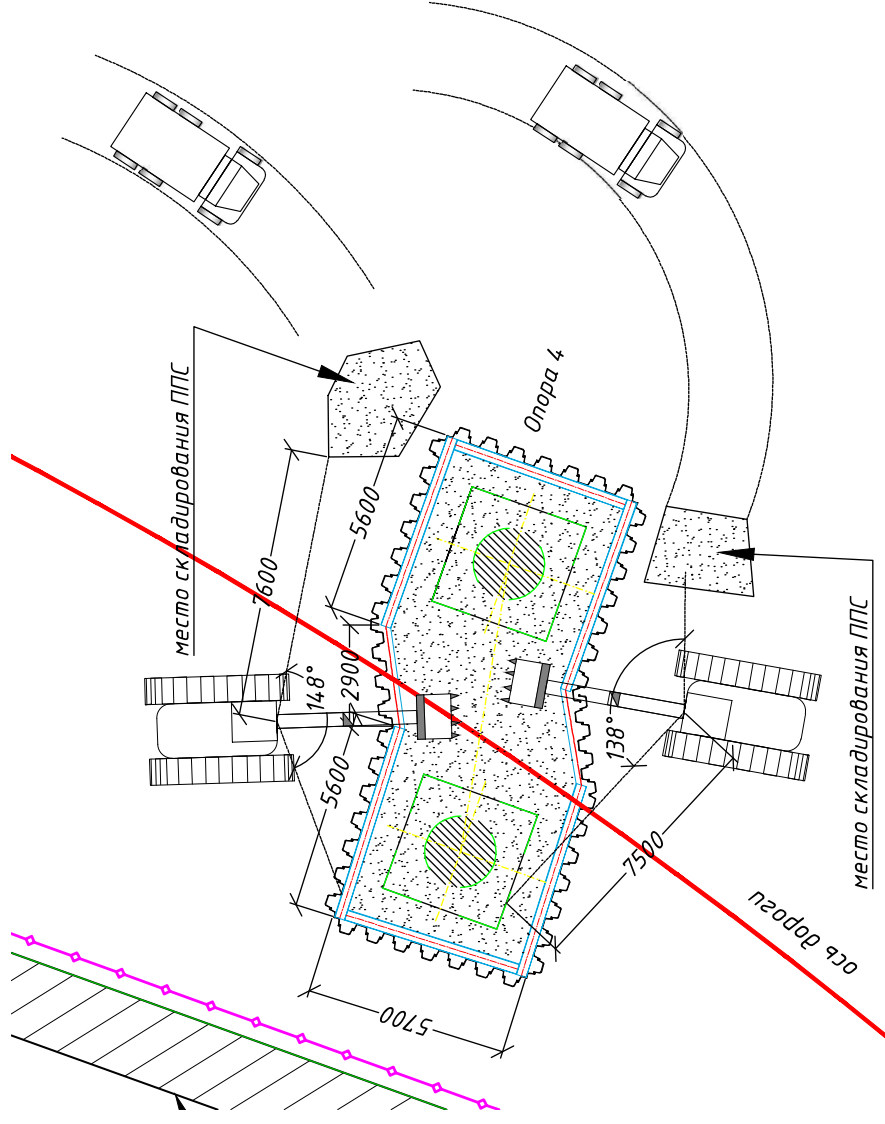

Примечание:

- *Работы по обратной засылке производить при помощи экскаватора гидравлического гусеничного ЕК270-03 с длиной рукояти-10 м. В местах, которых длина рукояти не позволяет дотянуться до места складирования ППС необходимо использовать самосвалы для подвоза ППС.
- *ППС в самосвала грузить при помощи колесного экскаватора ЕК18-20
- *Стойки СМ4 забетонировать до отметки выхода из земли и произвести мероприятия по консервации при помощи ж/б изделий;
- *Размеры даны в мм., отметки даны в м

[illegible]

Формат АЗ

План на отпм. 148,910


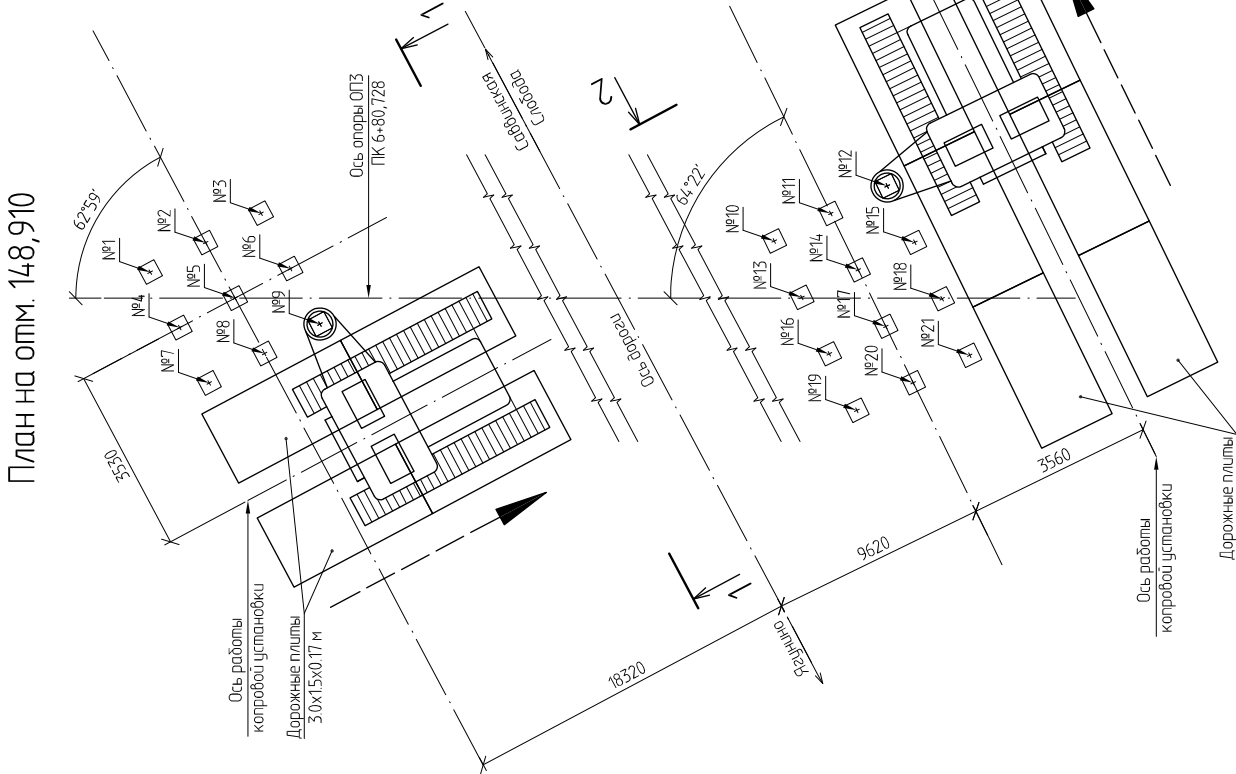



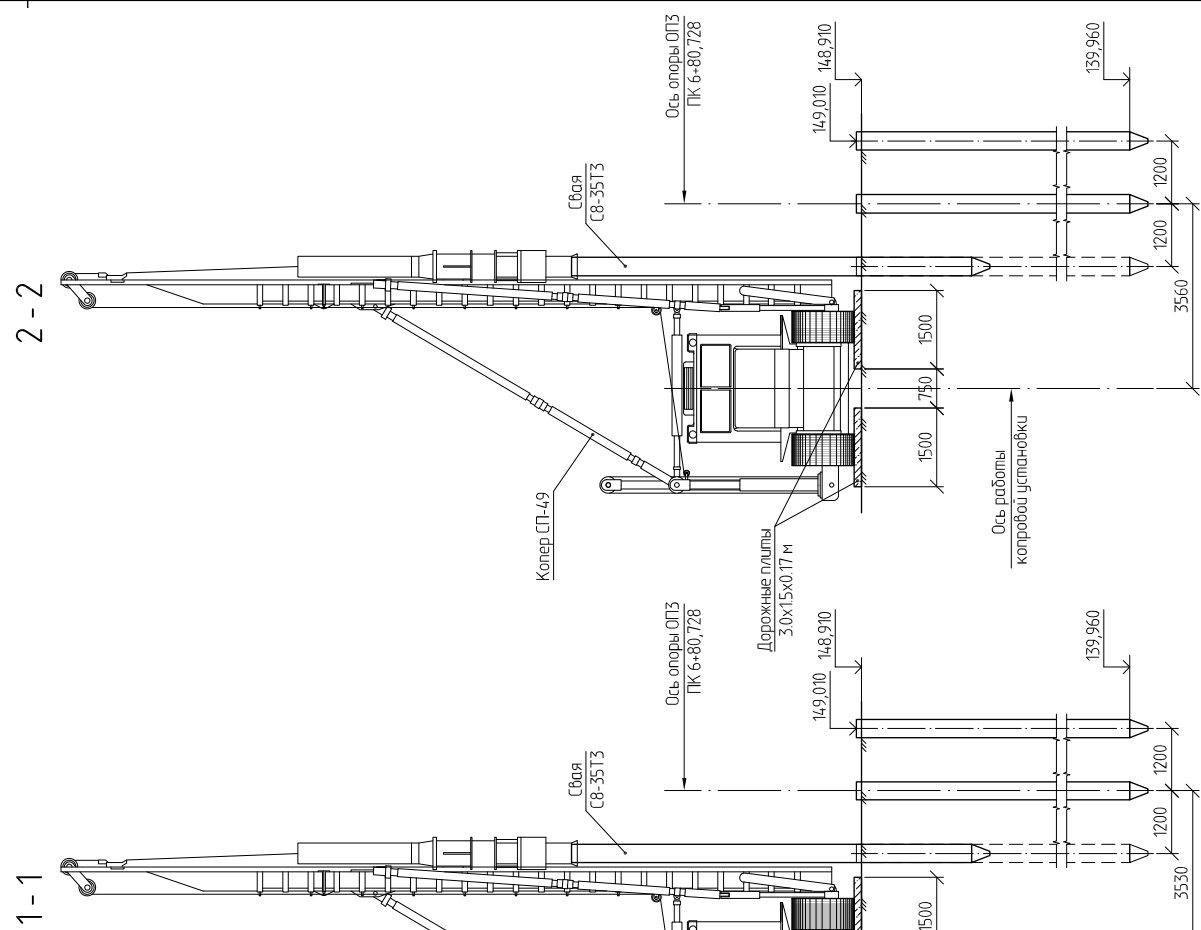

ППР-02-2020-01

Изм.	К.уч.
Проверил	Лобас Д.А.
Разработал	Рогов Э.В.
Специальность	Лист
Лист	Листов

Ведомость потребности материалов на опоре ОПЗ

Поз.	Наименование вида работ	Ед. изм.	Кол-во	Примеч.
1	Монтаж и демонтаж плит ПД2-6	раз.	3	
	- плиты ПД2-6 (3x15 м)	шт.	10	

Копировал

Формат А3

Последовательность производства работ

До начала работ по погружению свай С8-35ТЗ должны быть выполнены следующие работы:

- устройство монтажной площадки на отметке 148,920;
- геодезическая разбивка осей и точек погружения свай;
- укладка плит ПД2-6 (3*15*0,17 м) в количестве 8 шт. под копровую установку;

1. Производится подача автомобильным краном 2/п 14-16 т свай С8-35ТЗ. Установка свай в точку погружения копром СП-49. Посадка молота на голову свай.
2. Погруженное свай С8-35ТЗ на опоре ОК1 трубчатым дизель-молотом С-858 копровой установки СП-49 на базе трактора Т-100.
3. Последовательность забивки свай С8-35ТЗ: №1, №2, №3, №4, №5, №6, №7, №8, №9, №10, №11, №12, №13, №14, №15, №16, №17 и №18.

Техника промышленной безопасности

1. Опасные факторы:


- работа копровой установки; - работа автомобилля, автокрана и бульдозера при устройстве монтажных площадок и подачи свай к строительной площадке.
- 2. Перед началом работ обозначают опасные зоны хорошо видимыми предупредительными знаками и надписями.
- 3. При подъеме дизель-молота, заведении и погружении свай запрещается выполнение других работ и нахождение людей не занятых в погружении свай в радиусе опасной зоны - 25 м от копровой установки.
- 4. Свай разрешается подтягивать по прямой линии в пределах видимости машиниста копровой установки только через отбойный блок, закрепленный у основания копра.
- 5. Подъем дизель-молота и свай следует производить последовательно. Запрещается одновременный подъем дизель-молота и свай.
- 6. При подъеме свай, находящихся в горизонтальном положении, должно быть обеспечено вертикальное положение полиспастов грузоподъемного крюка копровой установки.
- 7. При передвижке, подъеме и повороте свай следует пользоваться специальными ключами и оттяжками достаточной длины. Выполнять эти работы руками запрещается.
- 8. При перемещении, подъеме и установке свай стропить их "на удавку" чалкой из прута ϕ 22 мм через монтажную петлю. Строповку может выполнять только стропальщик, имеющий удостоверение.
- 9. Снимать стропы со шпунта разрешается только после опускания его на точку погружения и посадки молота на голову свай. Оставляя свай на весу во время перемыв в работе копровой установки запрещается. Крюк копра должен быть снабжен замыкающим приспособлением.
- 10. Запрещается производство работ по погружению свай в условиях недостаточной видимости.
- 11. Все рабочие места должны быть очищены от мусора и других предметов.
- 12. При производстве работ соблюдать требования инструкции завода - изготовителя копровой установки, а также требования действующих СНиП, ПБ, РД, ГОСТов по ТБ и инструкции должностных лиц по ТБ.
- 13. Работники, занятых на этих работах, ознакомить с данными ППР под роспись в "Журнале инструктажа на рабочем месте".
- 14. Все работы по погружению свай вести под непосредственным руководством прораба (мастера).

Условные обозначения

→ - направление движения копра при погружении свай

1 - 1

План на отм. 148,920

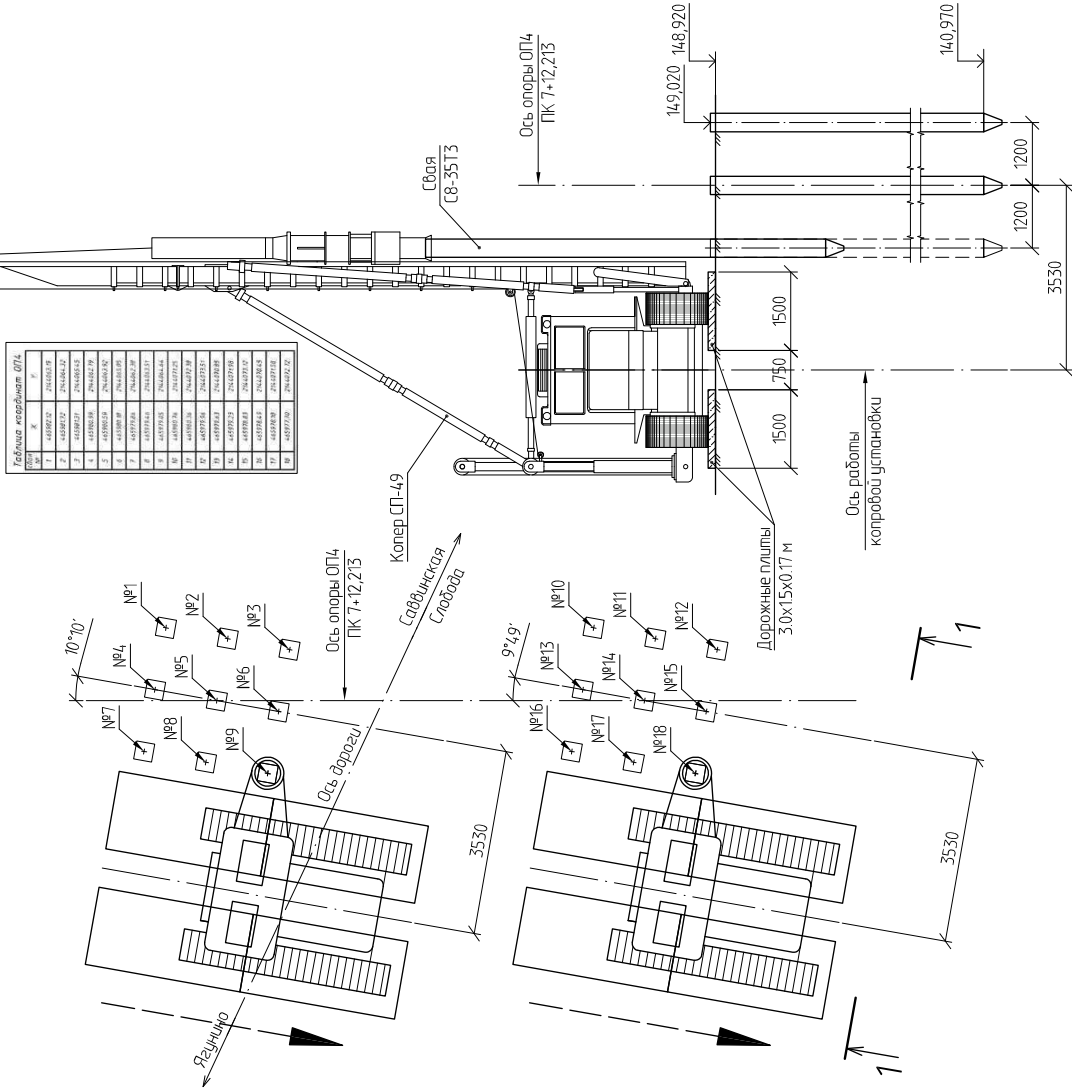


Ведомость потребности материалов на опоре ОП4

Поз.	Наименование вида работ	Ед. изм.	Кол-во	Примеч.
1	Монтаж и демонтаж плит ПД2-6	раз.	3	
	- плиты ПД2-6 (3x15 м)	шт.	8	


ППР-02-2020-01

Изм.	К. уч.	Лист	№ док.
Проверил	Лобас Д.А.		
Разработал	Рогов Э.В.		
Погружение свай на опоре ОП4			
ООО "Уваровская ПМК-22"			

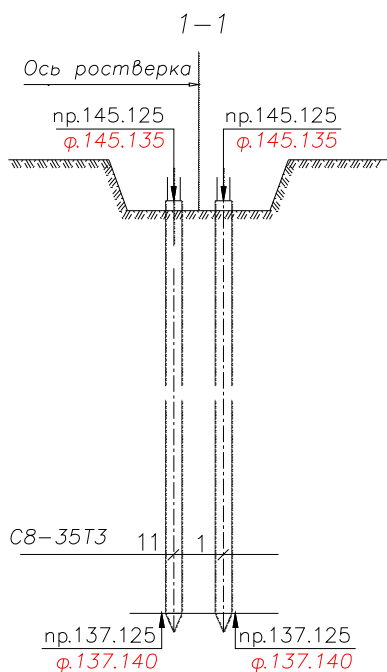

Условные обозначения:

- 13 — направление фактического отклонения центра сваи;
- пр.140.97 — проектная отметка верха;
- ф.140.98 — фактическая отметка верха;
- 12 — проектн. контур сваи с номером;
- 465979.561 2144061.745 — проектные координаты ростверка.

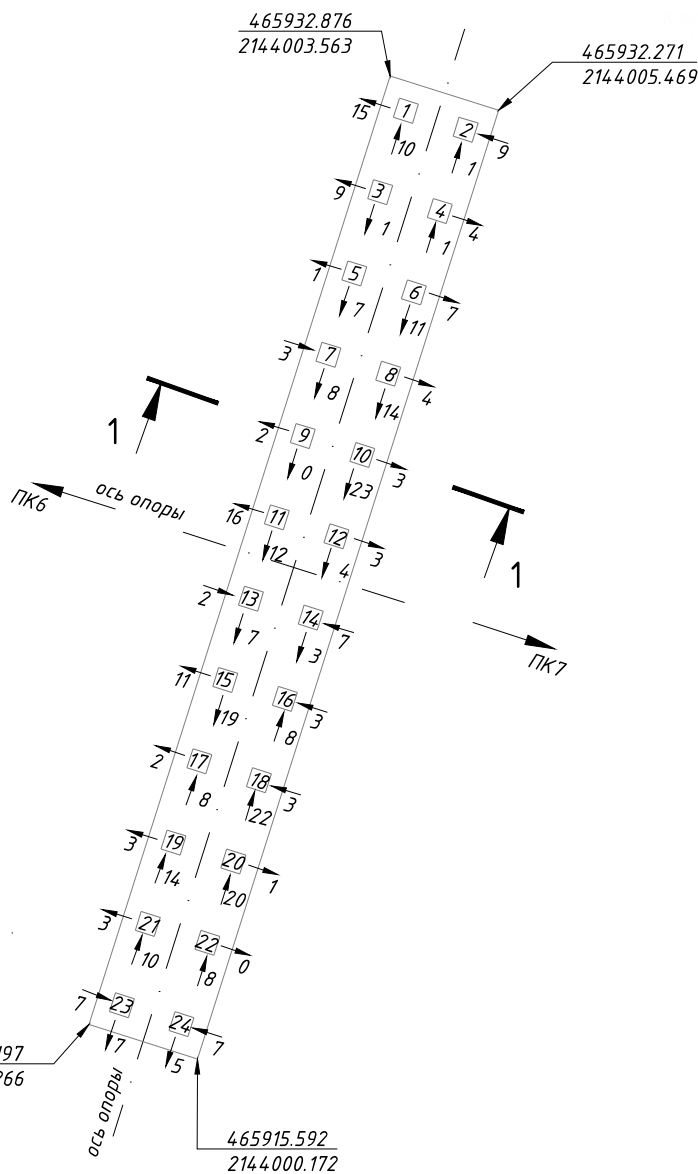

Примечание:

1. Факт. откл. даны в (см), отметки в (м);
2. Измерения проведены эл.тахеометром Sokkia it-105, методом линейно-угловых измерений, свидетельство о поверке №ГСИ011222 от 24.09.2019 г. с ППЦ Р1, Р2, Р3;
3. Система координат: МСК-50
Система высот: Балтийская;
4. Допустимые отклонения свай от проектного положения:
±0.2d для крайних рядов — вдоль моста
±0.3d для средних рядов — вдоль моста
±0.4d поперек моста
(СП46.13330.2012 "таб.5 п.1а,3а "Мосты и трубы")

Ведомость отметок верха свай									
№ сваи	Отм. проект м.	Отм. факт м.	Δмм	Длина сваи м.	№ сваи	Отм. проект м.	Отм. факт м.	Δмм	Длина сваи м.
1	145.125	145.115	-10	8.0	11	145.125	145.134	+9	8.0
2	145.125	145.154	+29	8.0	12	145.125	145.147	+22	8.0
3	145.125	145.118	-7	8.0	13	145.125	145.128	+3	8.0
4	145.125	145.129	+4	8.0	14	145.125	145.116	-9	8.0
5	145.125	145.111	-14	8.0	15	145.125	145.121	-4	8.0
6	145.125	145.115	-10	8.0	16	145.125	145.132	+7	8.0
7	145.125	145.108	-17	8.0	17	145.125	145.134	+9	8.0
8	145.125	145.135	+10	8.0	18	145.125	145.138	+13	8.0
9	145.125	145.111	-14	8.0	19	145.125	145.124	-1	8.0
10	145.125	145.113	-12	8.0	20	145.125	145.118	-7	8.0
					21	145.125	145.129	+4	8.0
					22	145.125	145.114	-11	8.0
					23	145.125	145.136	+11	8.0
					24	145.125	145.139	+14	8.0

209-2019-П-КЖ-2

Реконструкция участка автомобильной дороги 46 ОП РЗ 46К-1151
"Звенигород-Колюбакино-Нестерovo"

Путепровод

Исполнительная схема №
планово-высотного положения свай после
срубки на проектную отметку опоры ОК1

Стадия
ИД

Лист
Листов

Формат А4


Согласовано

Взам. инв. №

Подпись и дата

Инв. № подл.

Изм.	Кол. уч.	Лист	№ до к.	Подп.	Дата
Геодезист ООО "Уваровская ПМК-22"		Щелконогов И.С.			
Старший прораб "Уваровская ПМК-22"		Ручкин А.А.			

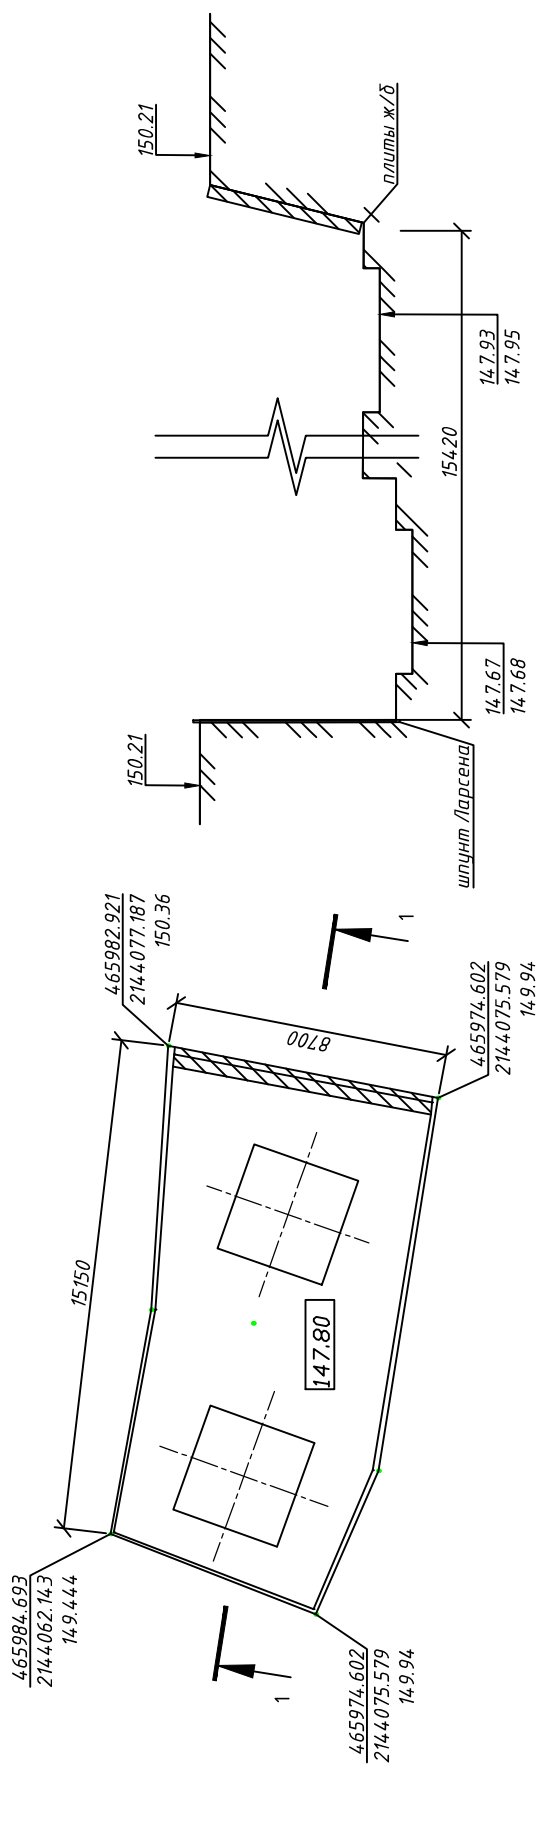

Ведомость подсчета объемов выемки котлована						
S верх котл., м. кв.	S низ котл., м. кв.	S ср., м. кв.	OTM. верх ср., м.	OTM. низ ср., м.	ср. выемки	V выемки
122.80	115.65	119.22	149.92	147.80	2.12	252.74



Условные обозначения:

1-15690 — фактическое расстояние;
465989.823 — фактические координаты верха котлована;
2144082.961 — фактическая отметка верха/низа котлована;
150.267 — средняя отметка низа;
147.237 — линии объектов, показанных условно.

Примечание:

1. Размеры даны в (мм), отметки в (м);
2. Измерения проведены эл. тахеометром Sokkia Im-105, методом линейно-угловых измерений, свидетельство о поверке № ГСИ 011222 от 24.09.2019 г. с ППЦ: Р1, Р2, Р3;
3. Система координат: МСК-50 Система высот: Балтийская-77;

М2017/373-ТКР2			
Реконструкция участка автомобильной дороги 46 ОП РЗ 46К-1151 "Звенигород-Колякино-Нестеров" путем строительства путепровода взамен регулируемого ж/д переезда 189 км ПК2 1-й категории ж/д участок Икша-Бекасено-Сортирочная, перегон пл. Дедюково-пл. 190км) на Большом кольце МЖД. Переезд расположен западнее города Звенигород в селе Сабдинская слобода (Одинцовский район) на автодороге 46 ОП РЗ 46К-1151 "Звенигород-Колякино-Нестеров"			
Изм.	Кол. уч.	Лист	№ док.
Нач. участка			
Геодезист			
Путепровод			
Исполнительная схема № _____ разработки котлована под опору ОП4		Стадия	Лист
000 "Уваровская ПК-22"		ИД	
Формат А4			

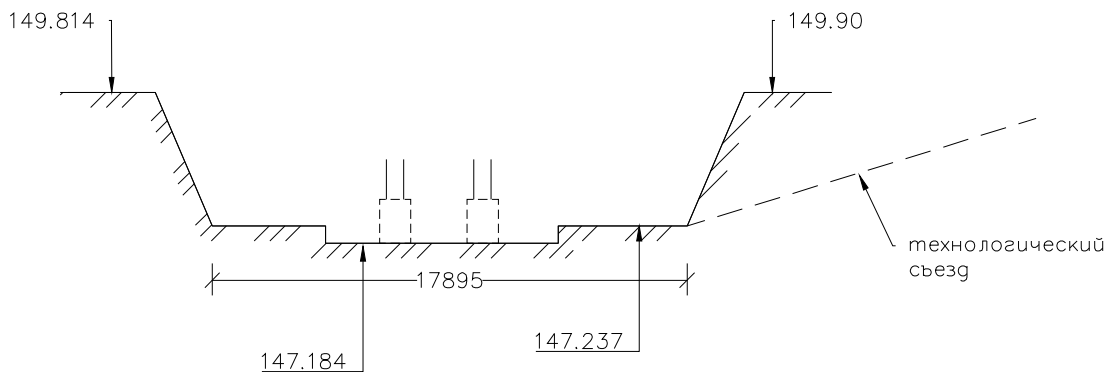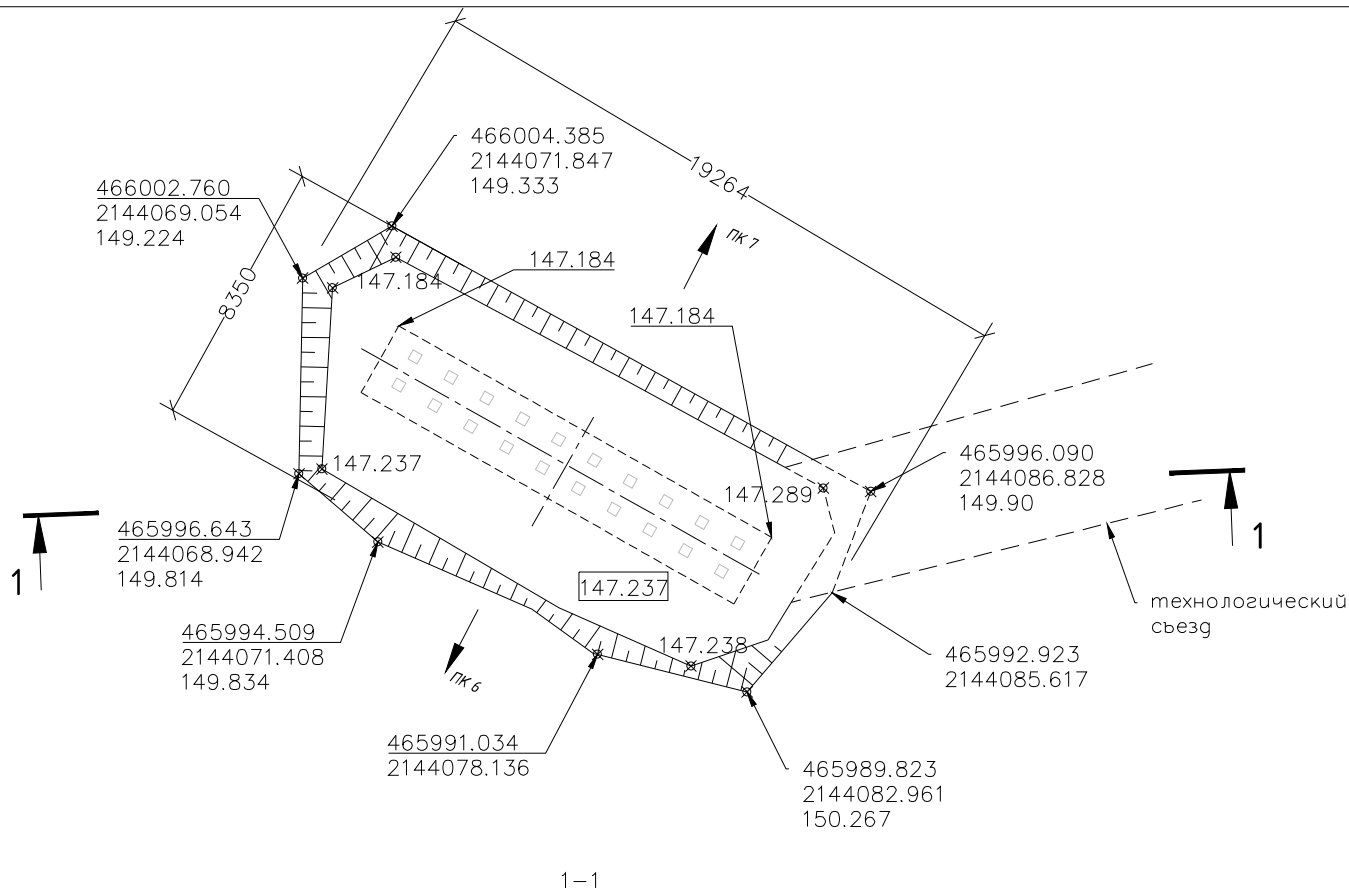

Ведомость подсчета объемов выемки котлована						
Σ верх. котл., м. кв.	Σ низ. котл., м. кв.	Σ ср., м. кв.	отм. верх ср., м.	отм. низ ср., м.	средн. высота, м.	V выемки
147.47	112.39	129.93	149.73	147.237	2.49	323.52

Примечание:

1. Размеры даны в (мм), отметки в (м);
2. Измерения проведены эл. тахеометром Sokkia it-105, методом линейно-угловых измерений, свидетельство о поверке № ГСИ 011222 от 24.09.2019 г. со знаков ИГИ: 5026, 5027;
3. Система координат: МСК-50
Система высот: Балтийская-77;

Условные обозначения:

- 15690 — фактическое расстояние;
- 465989.823, 2144082.961 — фактические координаты верха котлована;
- 150.267 — фактическая отметка верха/низа котлована;
- 147.237 — средняя отметка низа;
- — — линии объектов, показанных условно.

Согласовано

Взам. инв. №

Подпись и дата

Инв. № подл.

М2017/373-ТКР2

Реконструкция участка автомобильной дороги 46 ОП РЗ 46К-1151 "Звенигород- Колюбакино-Нестерово" путем строительства путепровода взамен регулируемого ж/д переезда 189 км ПК 21-й категории (ж/д участок Икша-Бекасово-Сортировочная, перегон пл. Дюньково-пл. 190 км) на Большом кольце МЖД. Переезд расположен западнее города Звенигород в селе Саввинская слобода (Одинцовский район) на автодороге 46 ОП РЗ 46К-1151 "Звенигород- Колюбакино-Нестерово"

Изм.	Кол. уч.	Лист	№ док.	Подп.	Дата
Нач. участка					

Путепровод



Исполнительная схема разработки котлована под опоры ОК5

Стадия	Лист	Листов
ИД		

000 "Уваровская ПМК-22"

Формат А4

Исполнительная схема

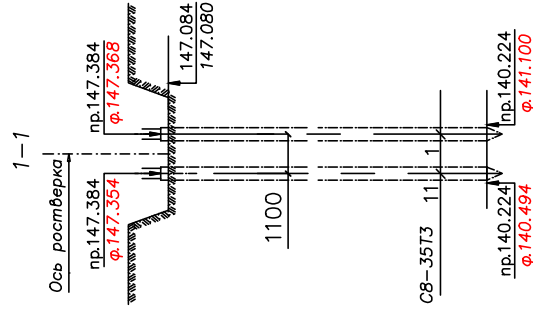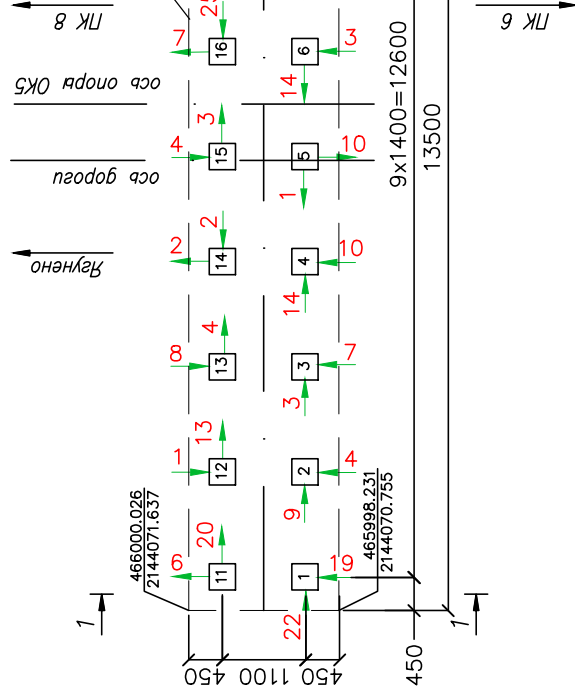

Примечание:

1. Допустимые отклонения свай от проектного положения
 $\pm 0.2d$ для крайних рядов – вдоль моста
 $\pm 0.3d$ для средних рядов – вдоль моста
 $\pm 0.4d$ поперек моста
 (СП46.13.330.2012 "таб.5 п.1.3.3" Мосты и трубы")

Геодетическая съемка проведена методом линейно-угловых измерений от Рр ПВО изысканий 5026,5027 эл.тахеометром SOKKIA CX-106 N HS0392 (св-о поверке ГСИ014070 де-но до 17.12.20а) Исполнительная схема выполнена на основании чертежа М2017/373–ТКР2–КХ5

Отметки даны в метрах, линейные размеры в мм.

Система высот Балтийская 1977г, система координат МСК–50

Геодезист

[illegible]

Условные обозначения:

Стрелками показаны величины и направление отклонения центра свай в плане от проектного положения в см.

Отметка головы сваи: в числителе— проект
в знаменателе— факт

1 Вертикальная забывная свая и ее номер

Координаты углов роста


1

$$\begin{array}{r} 465994.077 \\ \hline 2144083.755 \end{array}$$

Исполнительная схема №


Проектные координаты оси ОК5

№ точки	X	Y
1	465993.180	2144.083.310
2	465999.130	2144.071.200

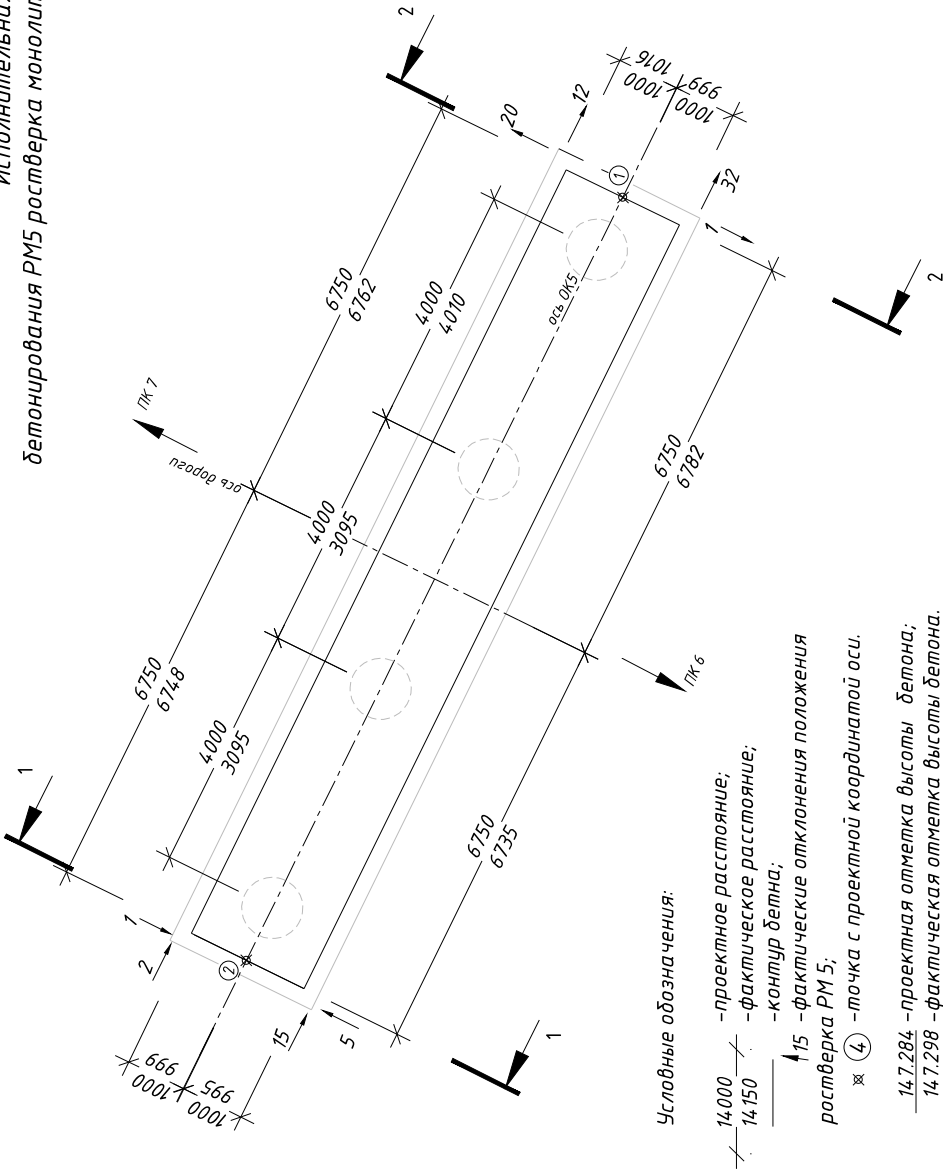

Условные обозначения:

- 14000 — проектное расстояние;
- 14150 — фактическое расстояние;
- 14150 — контур бетона;
- 15 — фактические отклонения положения розетки РМ 5;
- 4 — точка с проектной координатой оси.
- 147.284 — проектная отметка высоты бетона;
- 147.298 — фактическая отметка высоты бетона.

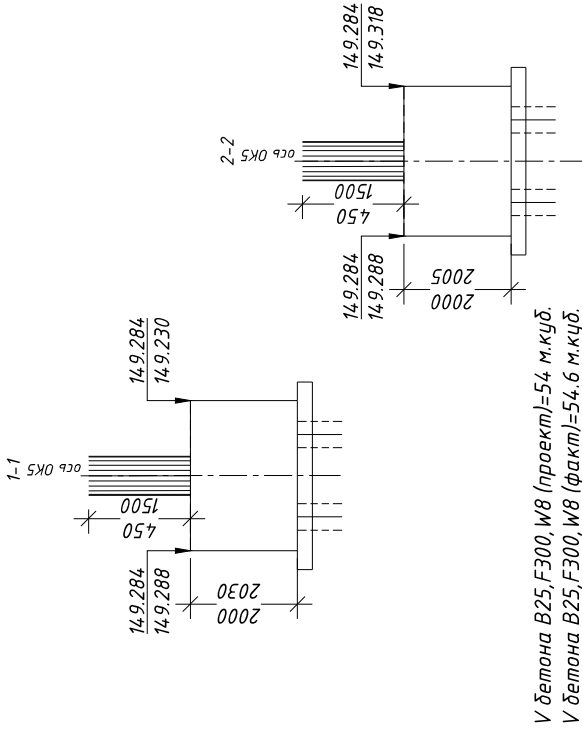

V бетона В25, F300, W8 (проект)=54 м.куб.
V бетона В25, F300, W8 (факт)=54,6 м.куб.

- Примечание:
- Размеры даны в (мм), отметки в (м);
 - Измерения проведены эл.тахеометром Sokkia im-105, методом линейно-угловых измерений, свидетельство о поверке №ГСИ011222 от 24.09.2019 г. со знаков ИГИ: 5026, 5027;
 - Допустимые отклонения: СП 46.13330.2012 "Мосты и трубы" /8.21/ Таблица 7
 - Система координат: МСК-50 Система высот: Балтийская;

209-2019-П-КЖ-7

Реконструкция участка автомобильной дороги 46 ОП РЗ 46К-1151
"Звенигород-Колыбакино-Нестеров"

Путепровод

Исполнительная схема №
бетонирования РМ5 розетки монолитного В25,
F300, W8 на опоре ОК 5

000 "Уваровская ПМК-22"

Формат А4

